

Brunnen II

Schichten- und Ausbauprofil

(übernommen aus Unterlagen der Stadtwerke Mechnich)

Zum heutigen Antrag auf Erteilung
einer wasserrechtlichen Bewilligung gehörend:

Antragstellerin:

.....


Sachbearbeiterin:

BIESKE UND PARTNER
Beratende Ingenieure GmbH

.....

1081

BESTANDSPLAN FÖRDERBRUNNEN 2, WASSERWERK DÜTTLING, STADTWERKE MECHERNICH, M 1:200/1:50

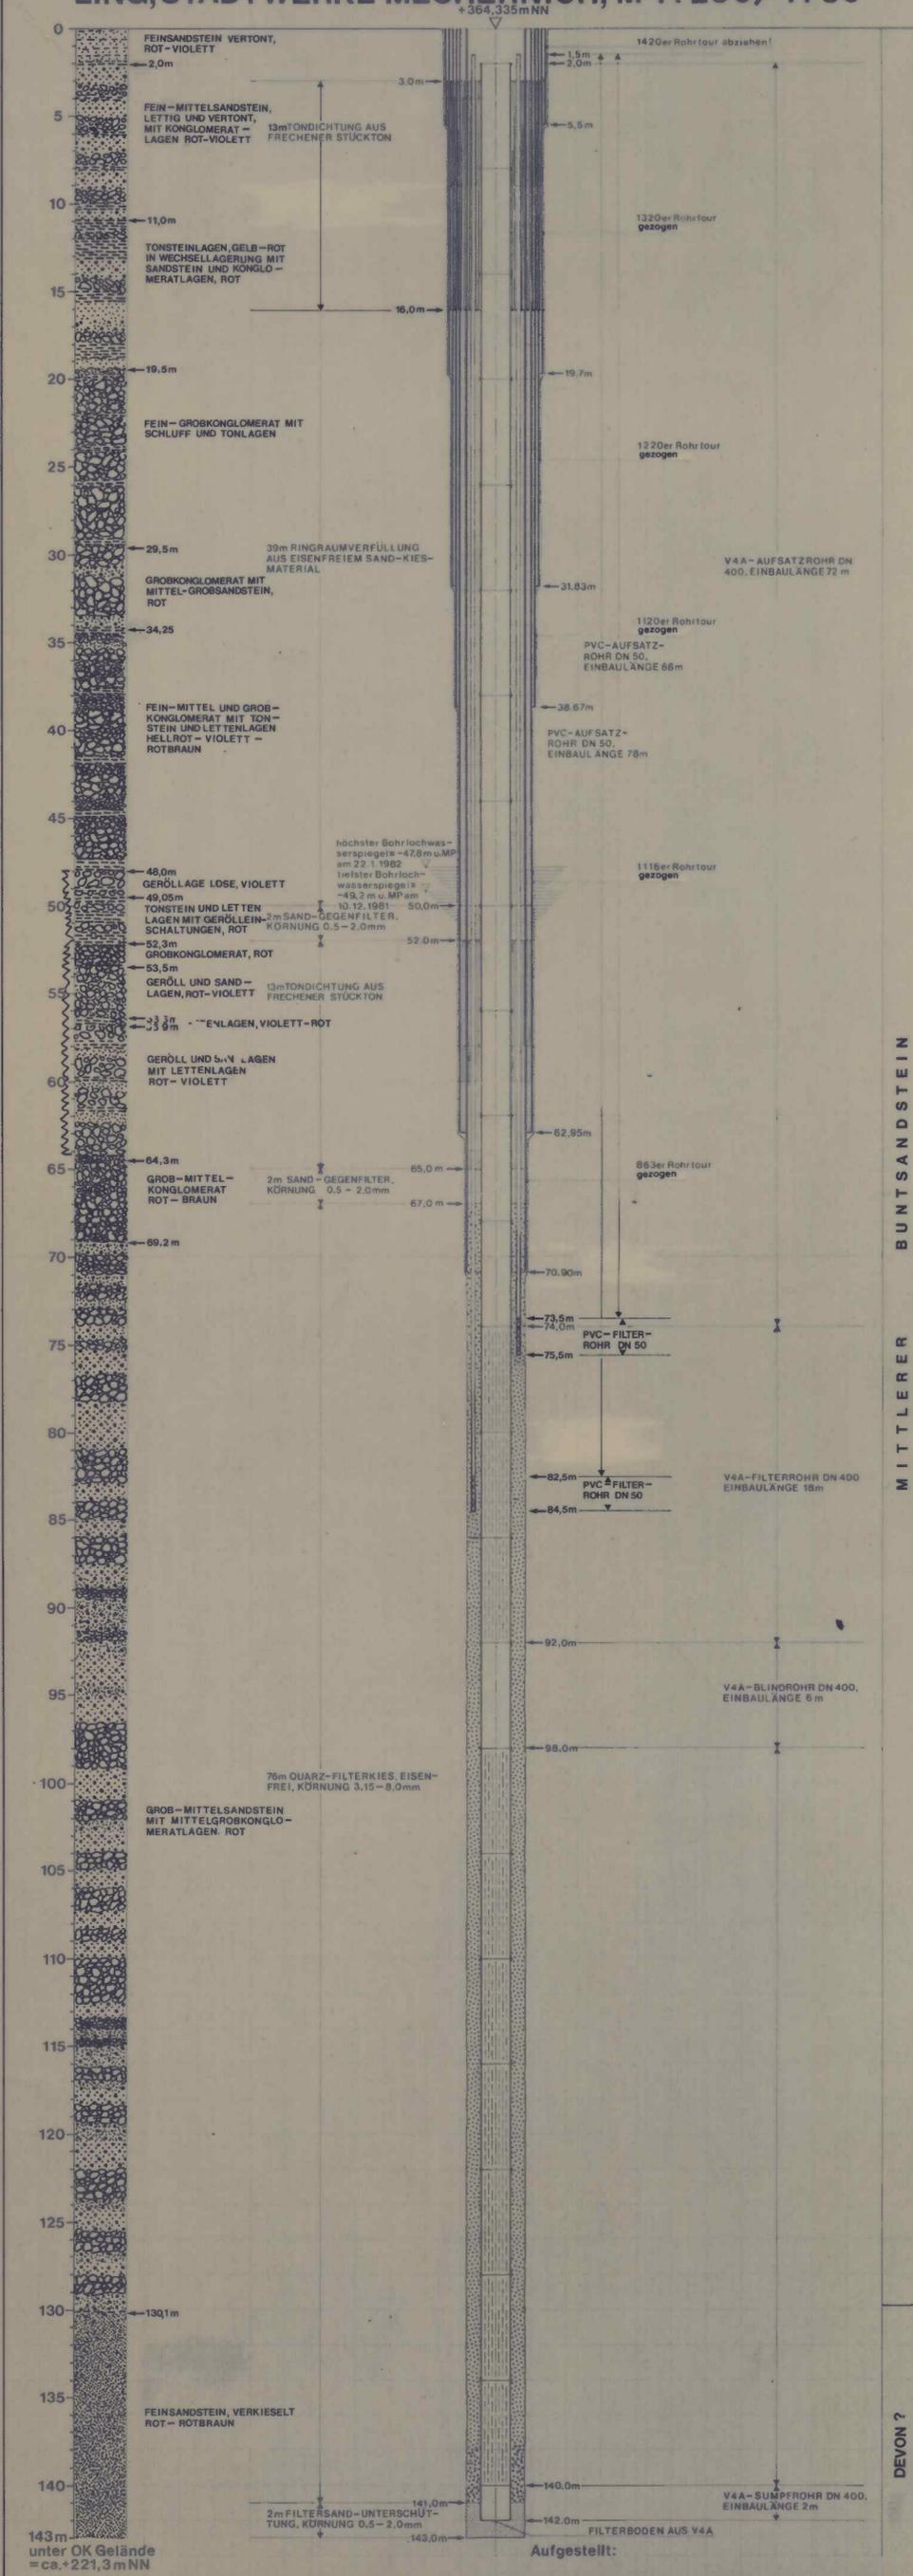

BUNTSANDSTEIN
MITTLERER
DEVON ?

BESTANDSPLAN FÖRDERBRUNNEN 2 M 1:200/1:50

WASSERWERK DÜTTLING STADTWERKE MECHERNICH

DIE ANTRAGSTELLER:

MECHERNICH, DEN

GERHARD CHRIST GmbH, BERATENDER HYDROGEOLOGE INGENIEURBÜRO FÜR WASSER - UND ABFALLWIRTSCHAFT 5000 KÖLN 51 (ZOLLSTOCK), KALSCHAUER WEG 41, RUF-Nr.: 0221 360 37 38		
AUFTRAGGEBER	STADTWERKE MECHERNICH, BERGSTRASSE, 5353 MECHERNICH	BEARBEITET:
MASSNAHME	BOHRMASSNAHME FÖRDERBRUNNEN 2	GEZEICHNET:
M 1:200/1:50	AUFGESTELLT: KÖLN, IM MAI 1982	GEÄNDERT: 5.82
ZEICHNUNGS-Nr.:	PLANVERFASSER	ERGÄNZT: 5.82
		PROJEKT-Nr.: 5405-71-79
		ANLAGE 13